



1階平面図

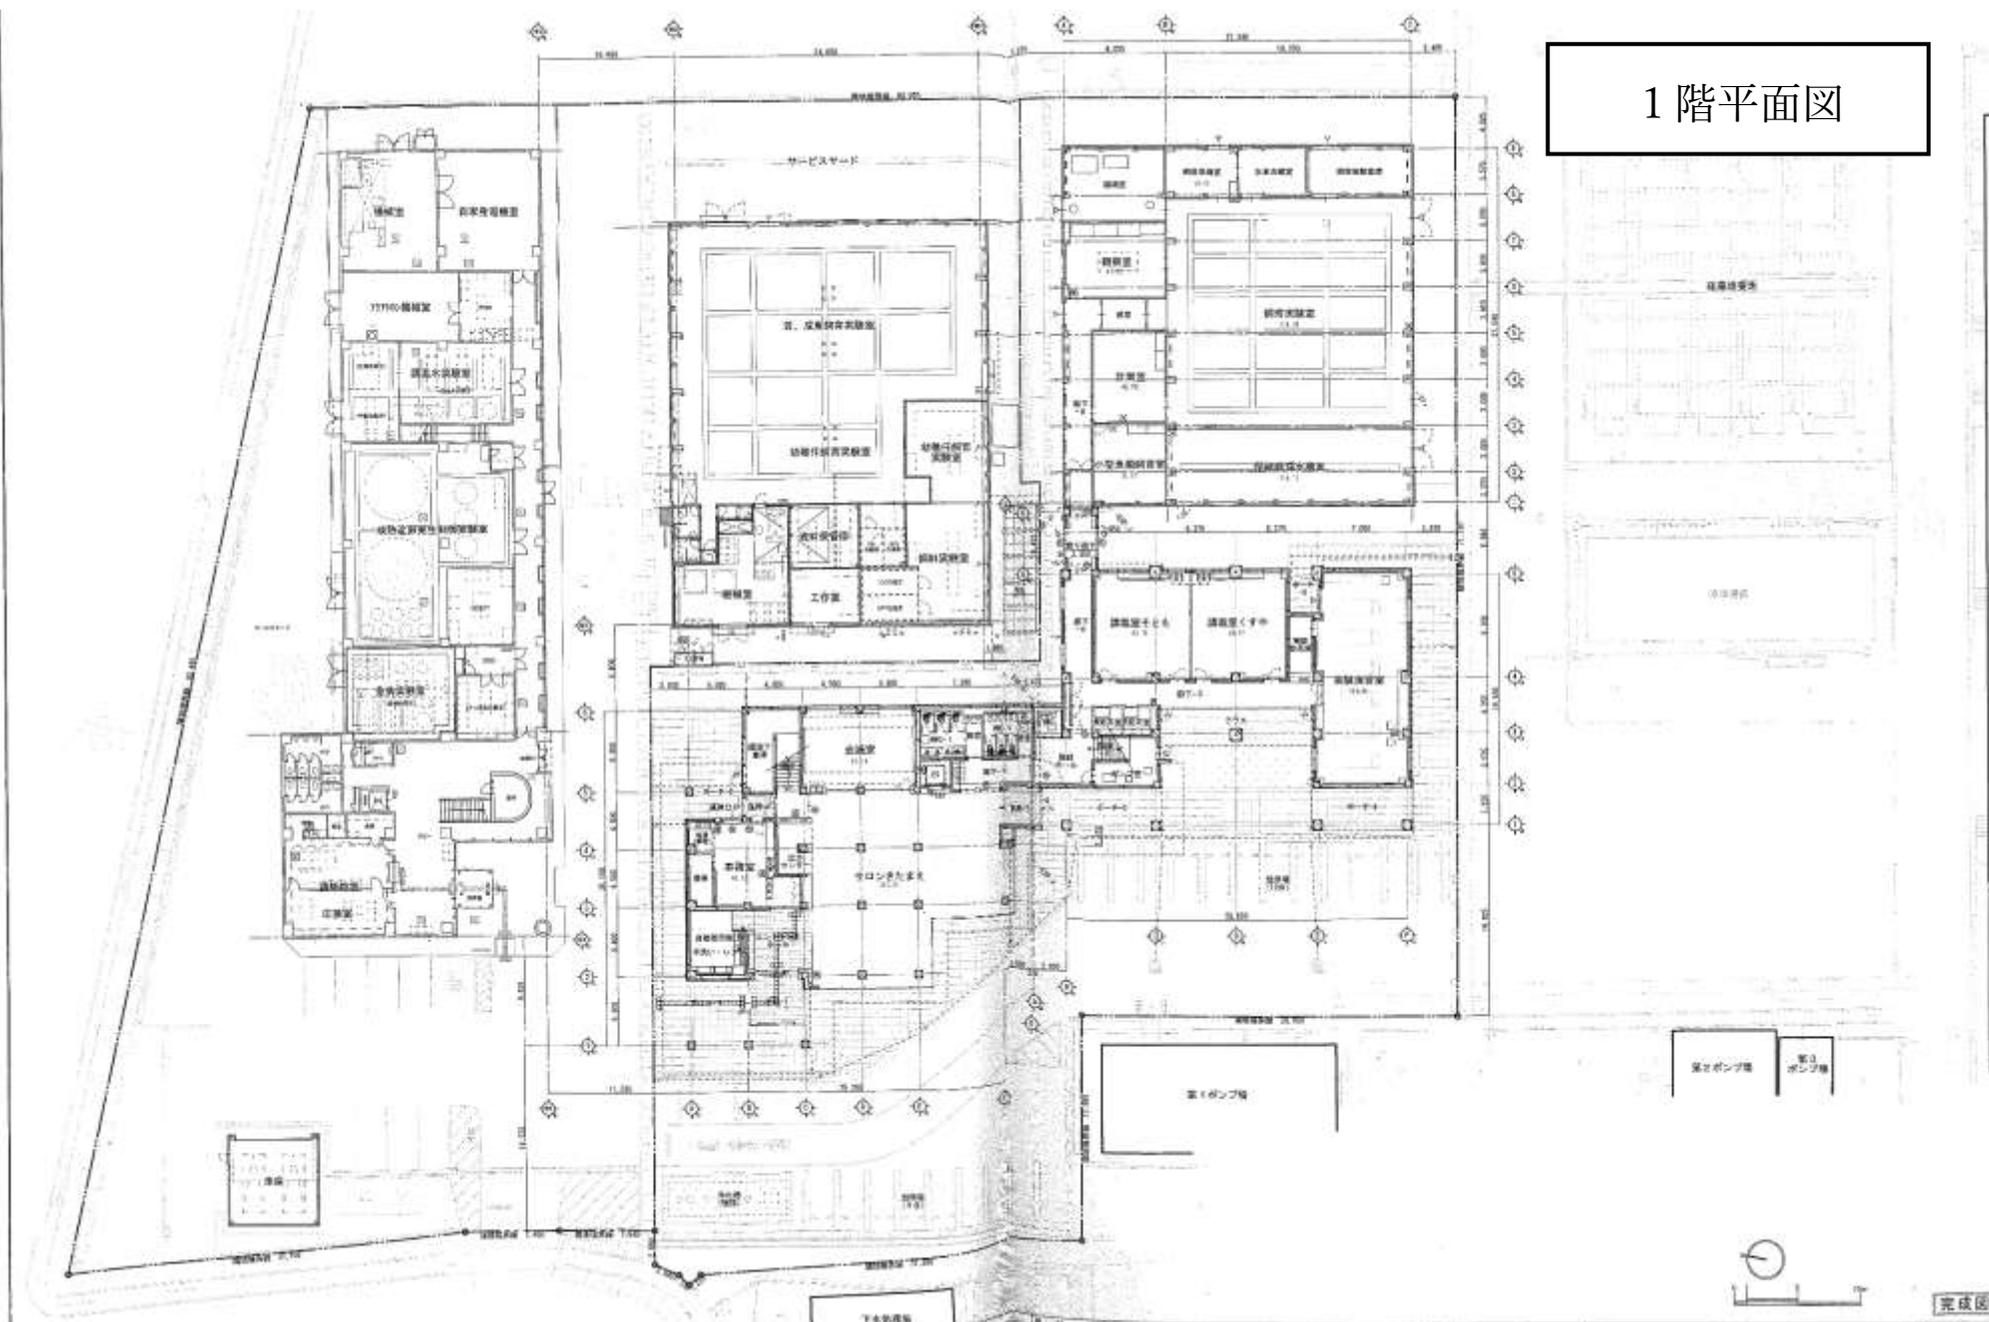

2階平面図

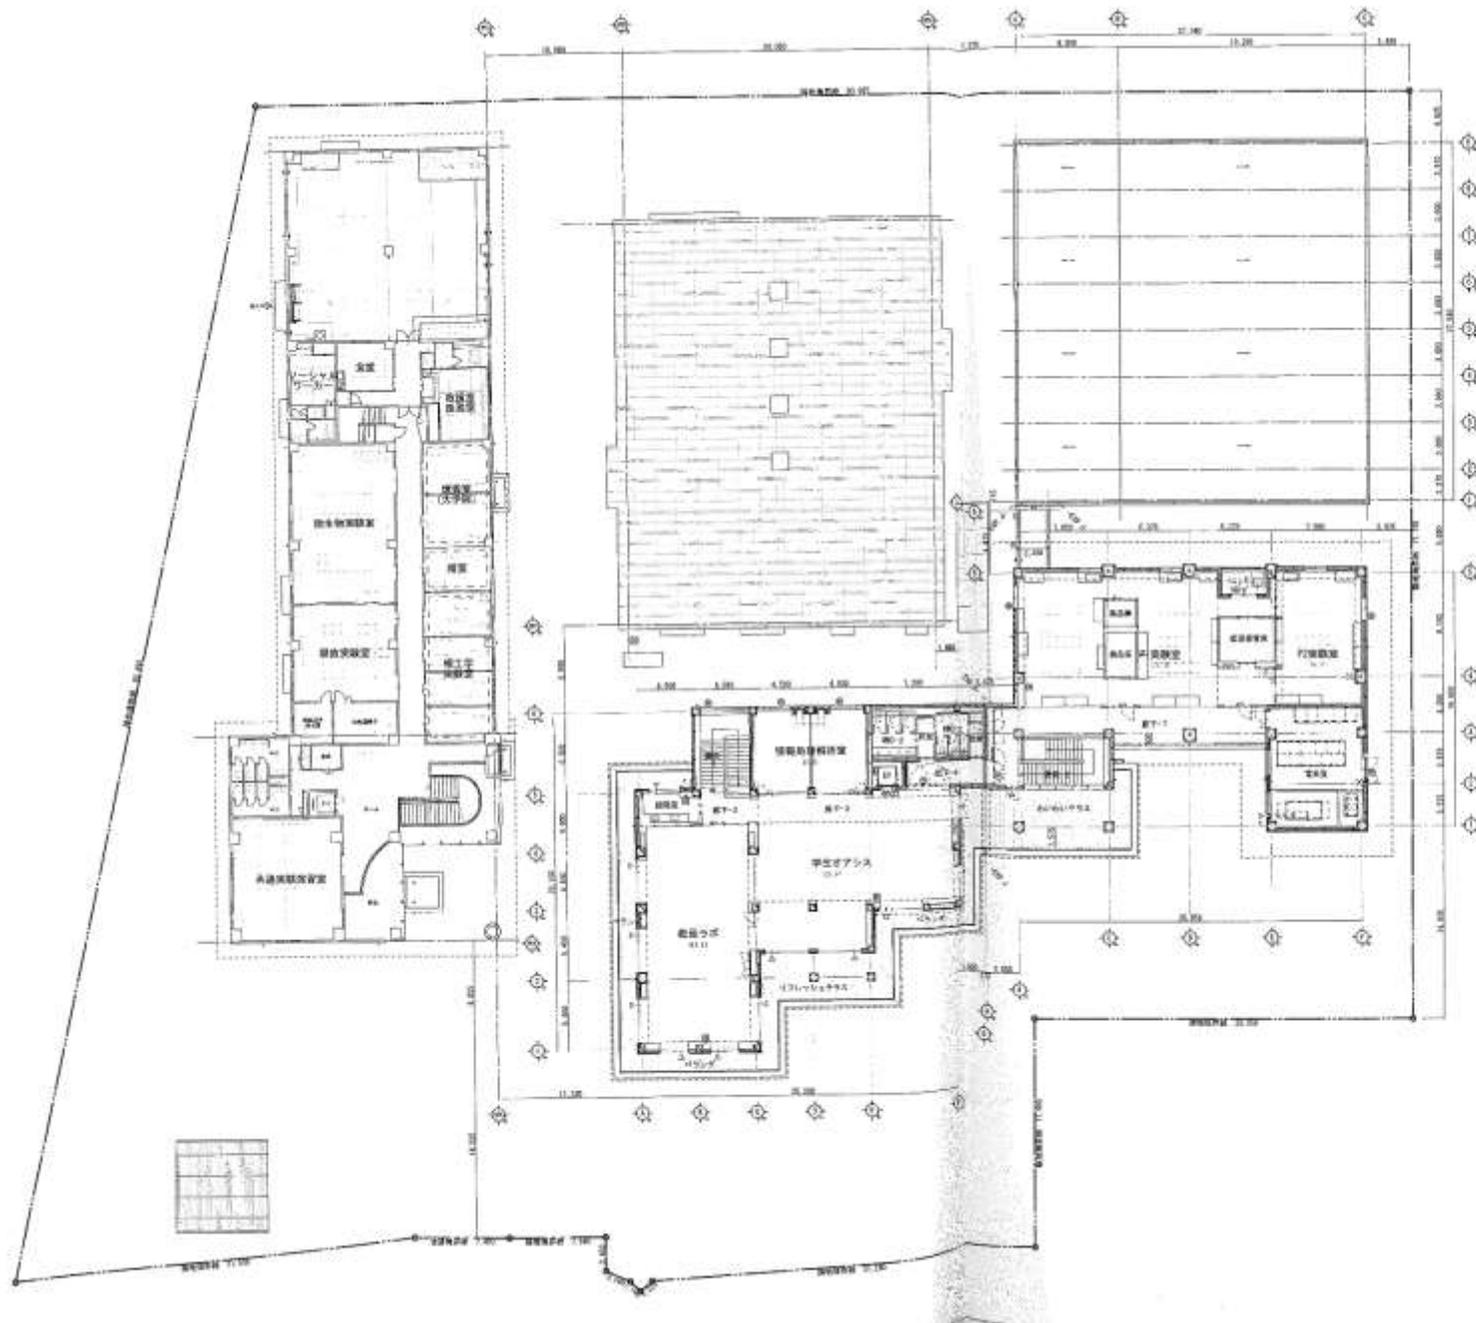

完成図

立面图

