







# ガスタービン発電設備

年度別	工事名	福井県立大学(小浜キャンパス)交流センター電気工事	図面番号
4	図面名称	発電機室詳細図	7
年月日	縮尺	1/30	100


完成図

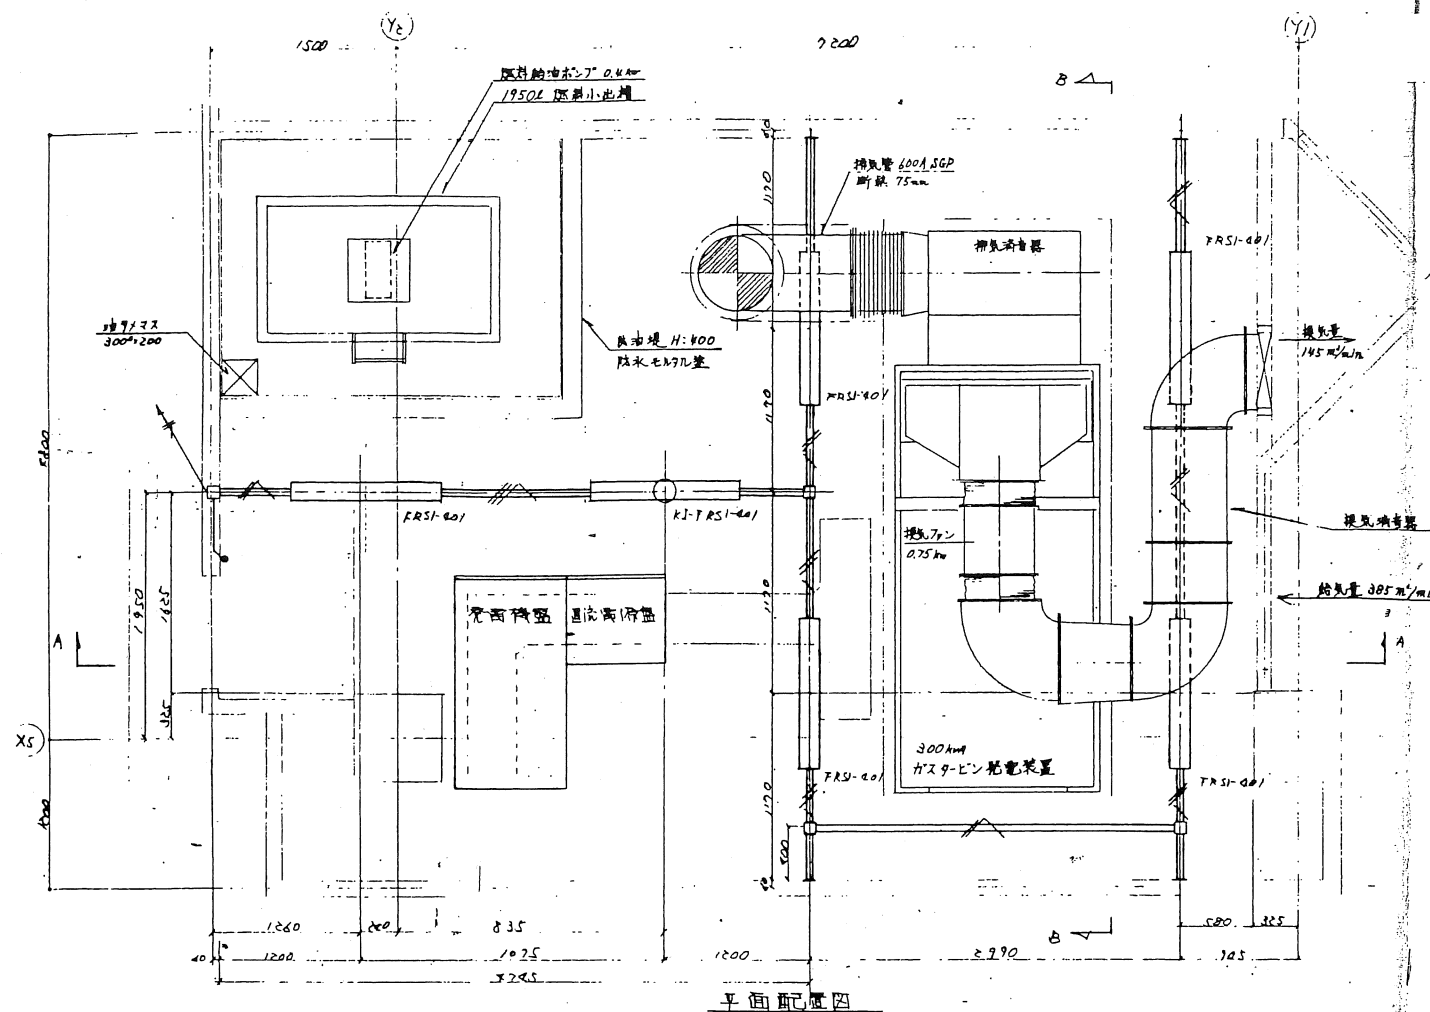


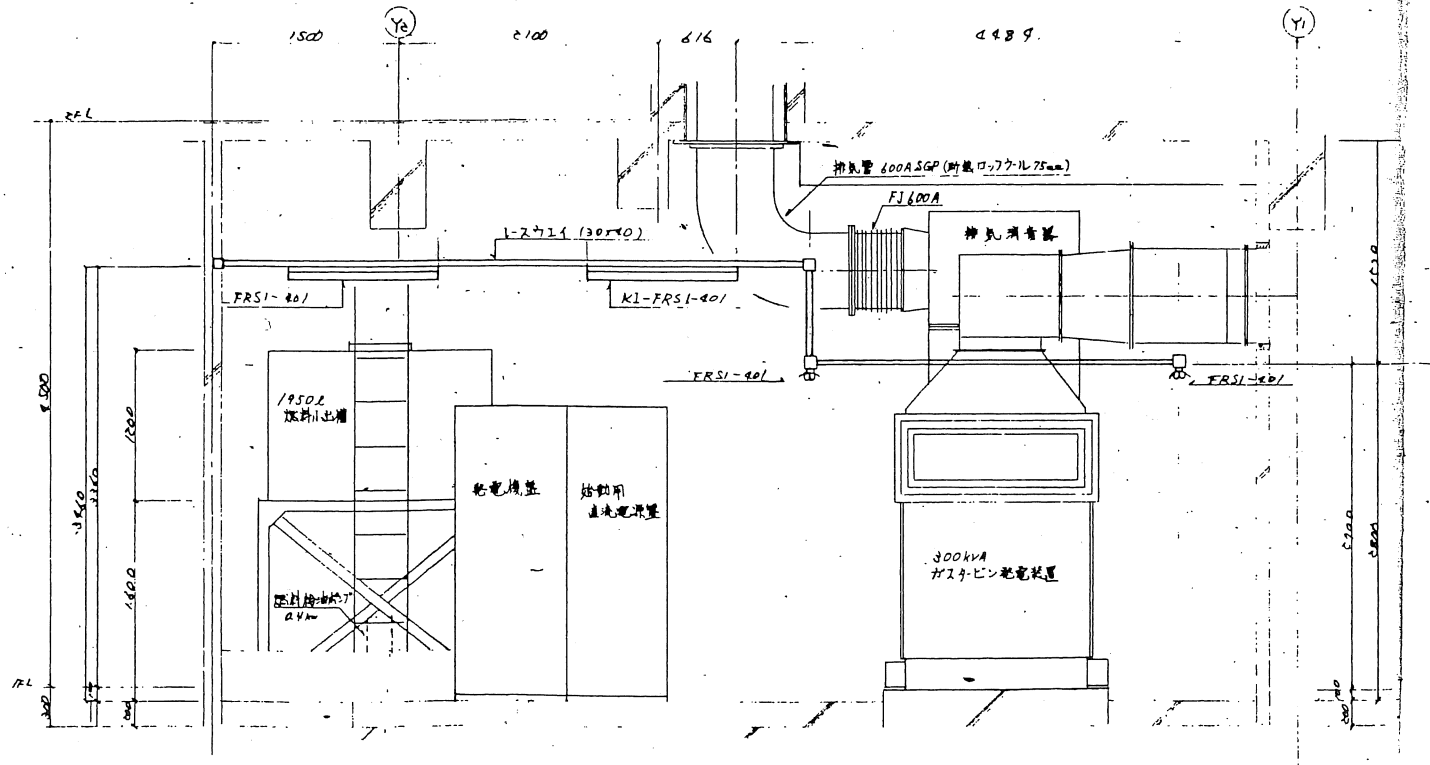

断面図 A-A

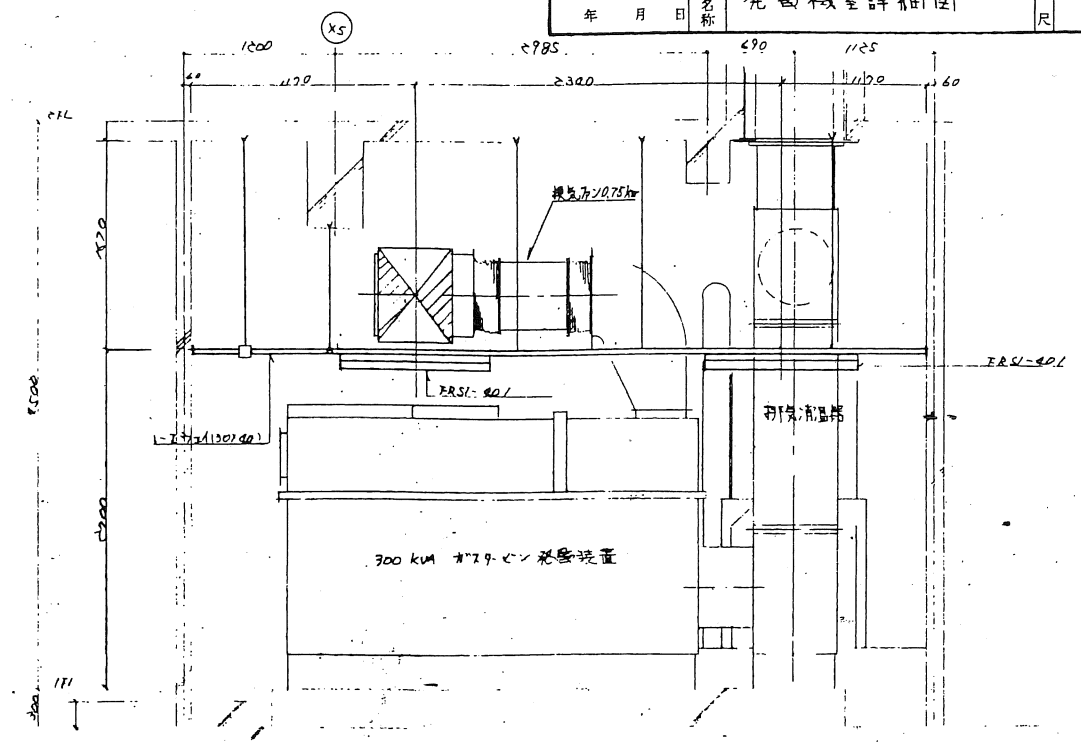

断面図 B-B

御承認申請図		
承認者	承認日	

工事名	福井県立大学(小浜キャンパス)交流センター電気工事	No. 051
図面名	発電機室詳細図	縮尺 1/30
承認印	工事主任	作成者
北北電機(株)・(有)藤田電機商会共同企業		