



# 別図 (小浜キャンパス採水場所)

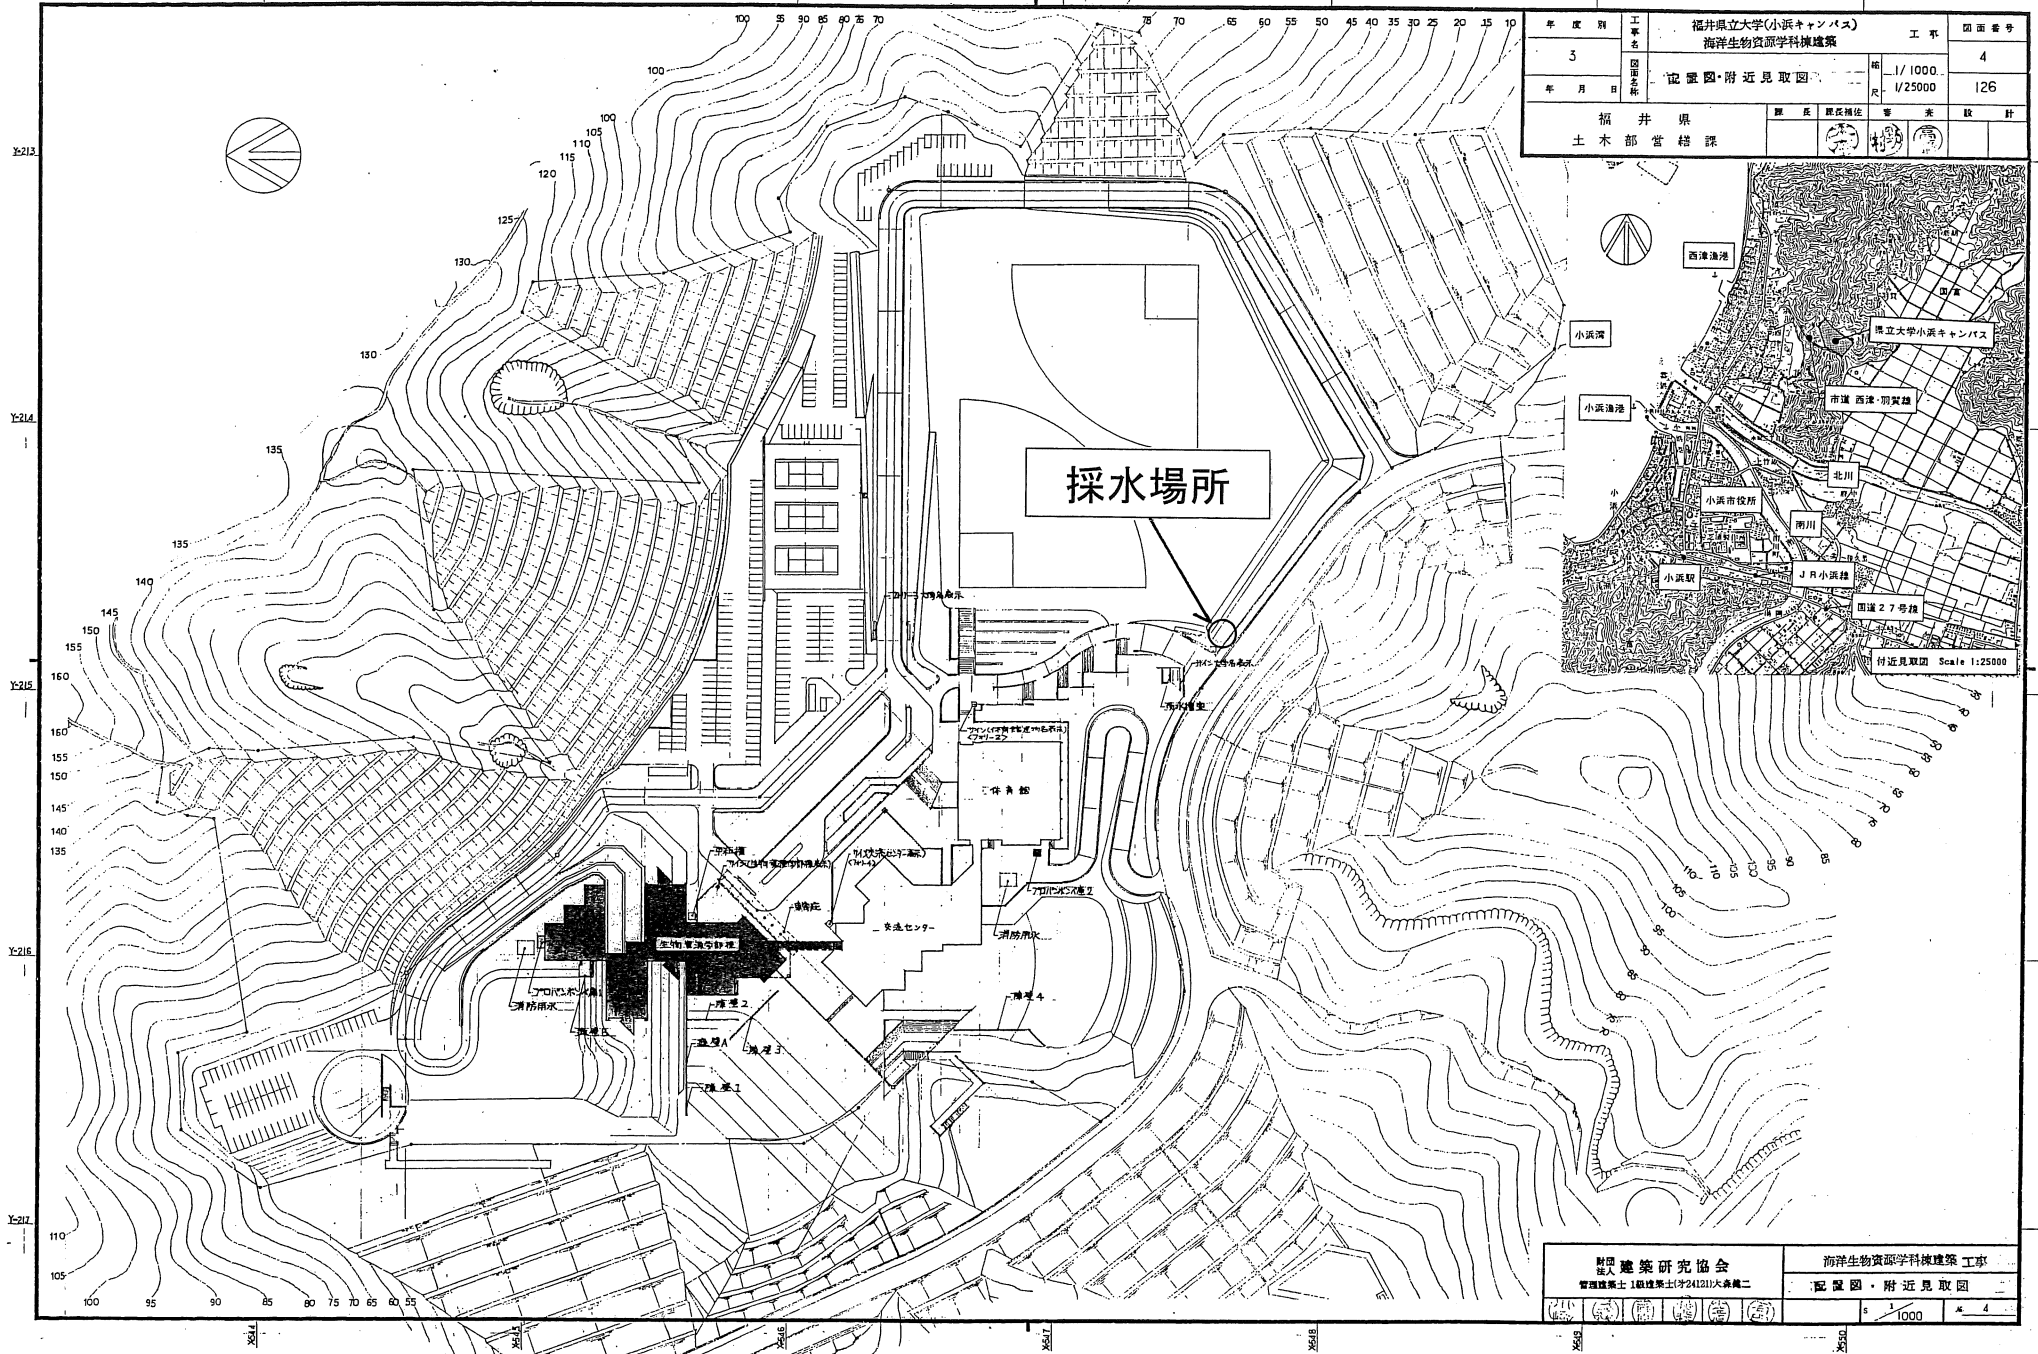

年度別	工事名	福井県立大学(小浜キャンパス) 海洋生物資源学科棟建築	工事	図面番号
3				4
年月日	図面名称	位置図・附近見取図	1/1000 1/2500	126
福井県		課長	課長補佐	専 業 技 師
土木部 営繕課				

財団法人建築研究協会 代表取締役 1級建築士(2924121)大島純二	海洋生物資源学科棟建築 工事 位置図・附近見取図
Scale 1:1000	

# 別図 (海洋生物資源臨海研究センター採水場所)

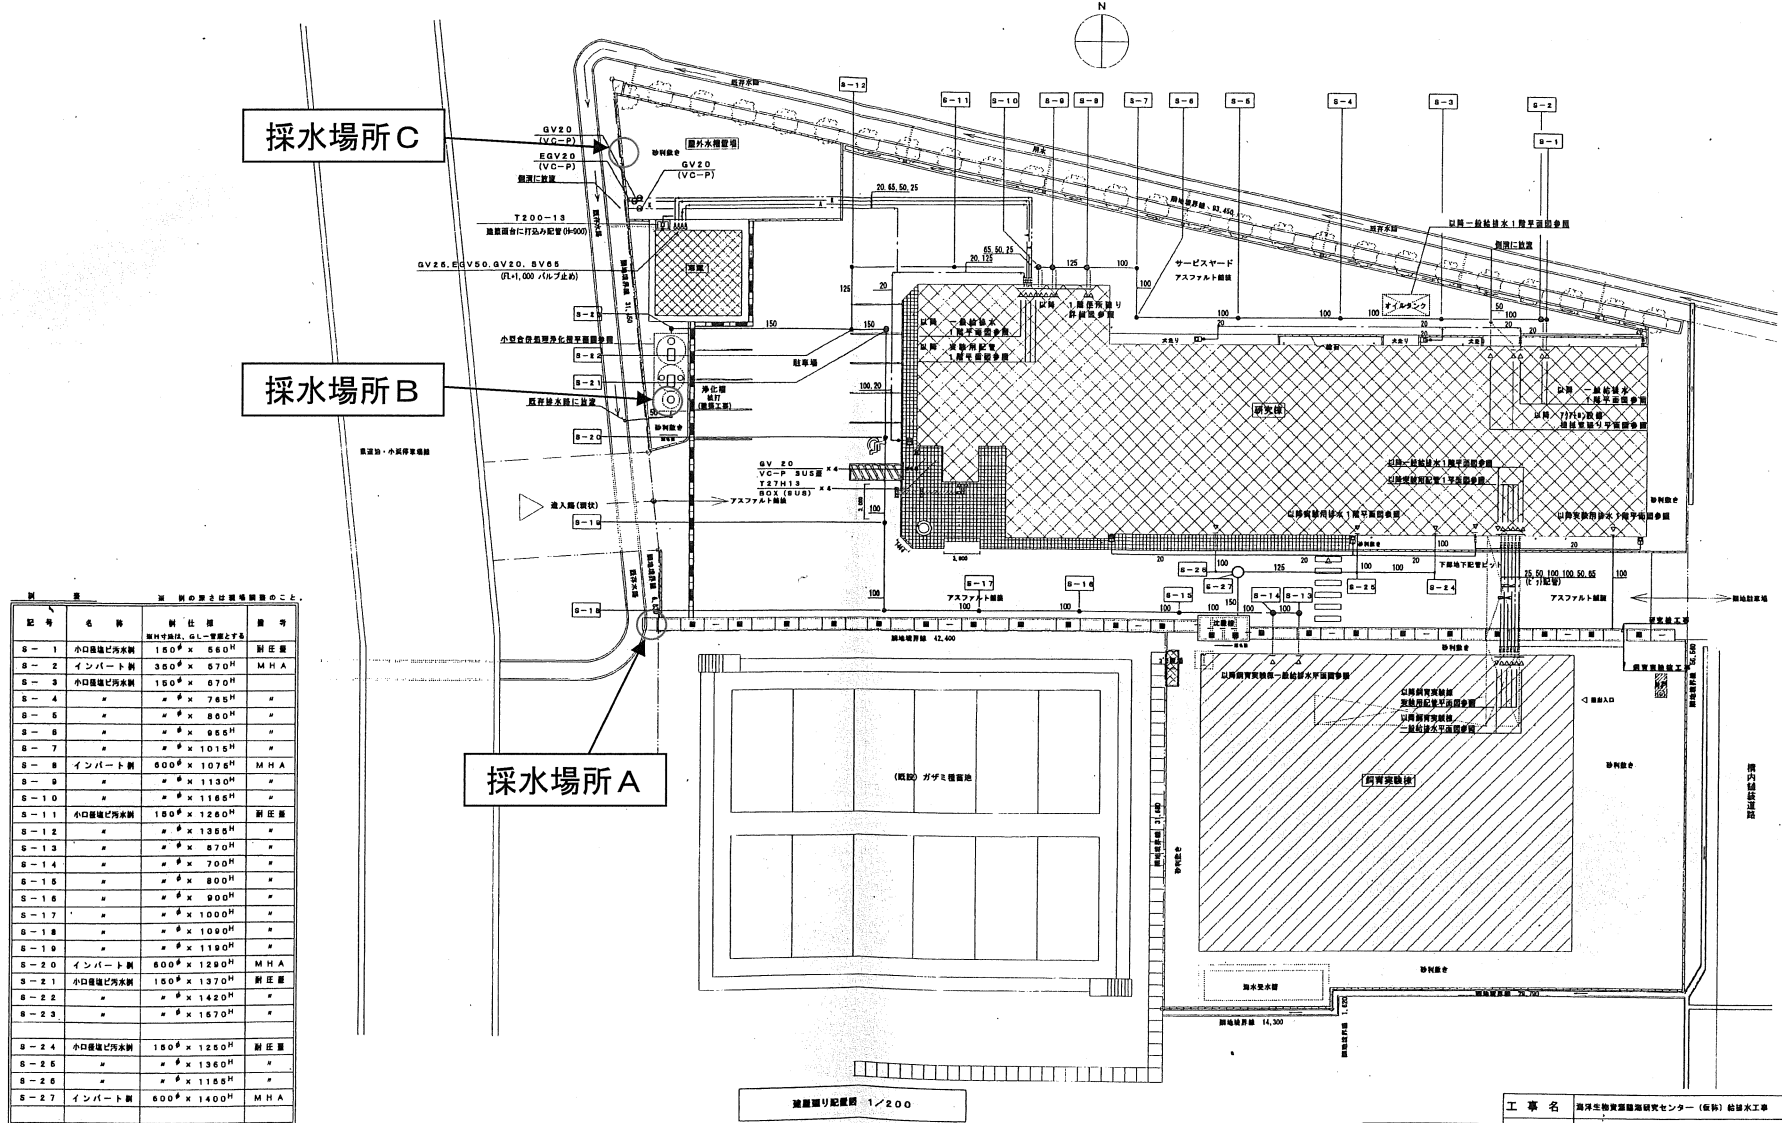

記号	名称	寸法	備考

完成図

工事名	海洋生物資源臨海研究センター(仮称)給排水工事		
図面名	研究棟 調査・実験場り配管図		
4/37	1/30	14年11月20日	島田 竹内
横山商事株式会社			